

Wrocław, dnia 30.10.2019 r.

Michał Brzecki
Ul. Wróblewskiego 29/1
51-627 Wrocław

Inwestor - Gmina Wrocław reprezentowana przez Wrocławskie Mieszkania Sp. z o.o.

TUU.4261.3741.93534.2019.ANO

Dotyczy: przebudowy oświetlenia drogowego przy ul. Opolskiej 4 we Wrocławiu w związku z planowaną rozbiórką budynku przy ul. Opolskiej 4, 6, 8.

W odpowiedzi na wniosek w sprawie jw. Zarząd Dróg i Utrzymania Miasta we Wrocławiu uzgadnia projekt przebudowy oświetlenia drogowego przy ul. Opolskiej 4 we Wrocławiu (dz. nr 38 AM-5 obręb Księża Małe) w związku z planowaną rozbiórką budynku przy ul. Opolskiej 4, 6, 8, na warunkach jn.:

1. Uzgodnienie niniejsze potwierdza prawo do dysponowania terenem na cele budowlane w pasie drogowym będącym w zarządzie ZDiUM.
2. Wnioskodawcy, który nie uzyskał prawa do terenu, nie przysługuje roszczenie zwrotu nakładów poniesionych w związku z otrzymanym uzgodnieniem.
3. W przypadku wykonywania robót rozkopowych w nawierzchniach objętych gwarancją powykonawczą Inwestor zobowiązany jest zapewnić podtrzymanie gwarancji.
4. Dla robót rozkopowych należy opracować i uzgodnić w ZDiUM projekt odbudowy nawierzchni.
5. Dla planowanych robót należy opracować i zatwierdzić projekt zastępczej organizacji ruchu.
6. Naruszony teren należy starannie uporządkować i doprowadzić do stanu pierwotnego.
7. Przed rozpoczęciem prac należy wystąpić do ZDiUM o zgodę na zajęcie pasa drogowego.
8. Obiekty i urządzenia budowlane oraz budowle zlokalizowane w pasie drogowym winny spełniać warunki zawarte w:
 - Rozporządzeniu Ministra Transportu i Gospodarki Morskiej z dnia 2 marca 1999 r. w sprawie warunków technicznych jakim powinny odpowiadać drogi publiczne i ich usytuowanie,
 - Rozporządzeniu Ministra Transportu i Gospodarki Morskiej z dnia 30 maja 2000 r. w sprawie warunków technicznych jakim powinny odpowiadać drogowe obiekty inżynierskie i ich usytuowanie.

z upoważnienia Dyrektora
Główny Specjalista

Bogumił Całujek

Sprawę prowadzi: Andrzej Nocuń tel. 71 376 00 21

Załącznik: PZT


Otrzymują:
1. Adresat
2. ZDiUM - TUU a/a

ZARZĄD DRÓG I UTRZYMANIA MIASTA
we Wrocławiu
53-633 Wrocław, ul. Długa 49
tel. 071 355-90-76, sekr. 071 355-13-74, fax 071 355-06-66
000150142 (46)

Załącznik do Pisma / Uzgodnienia:


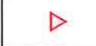


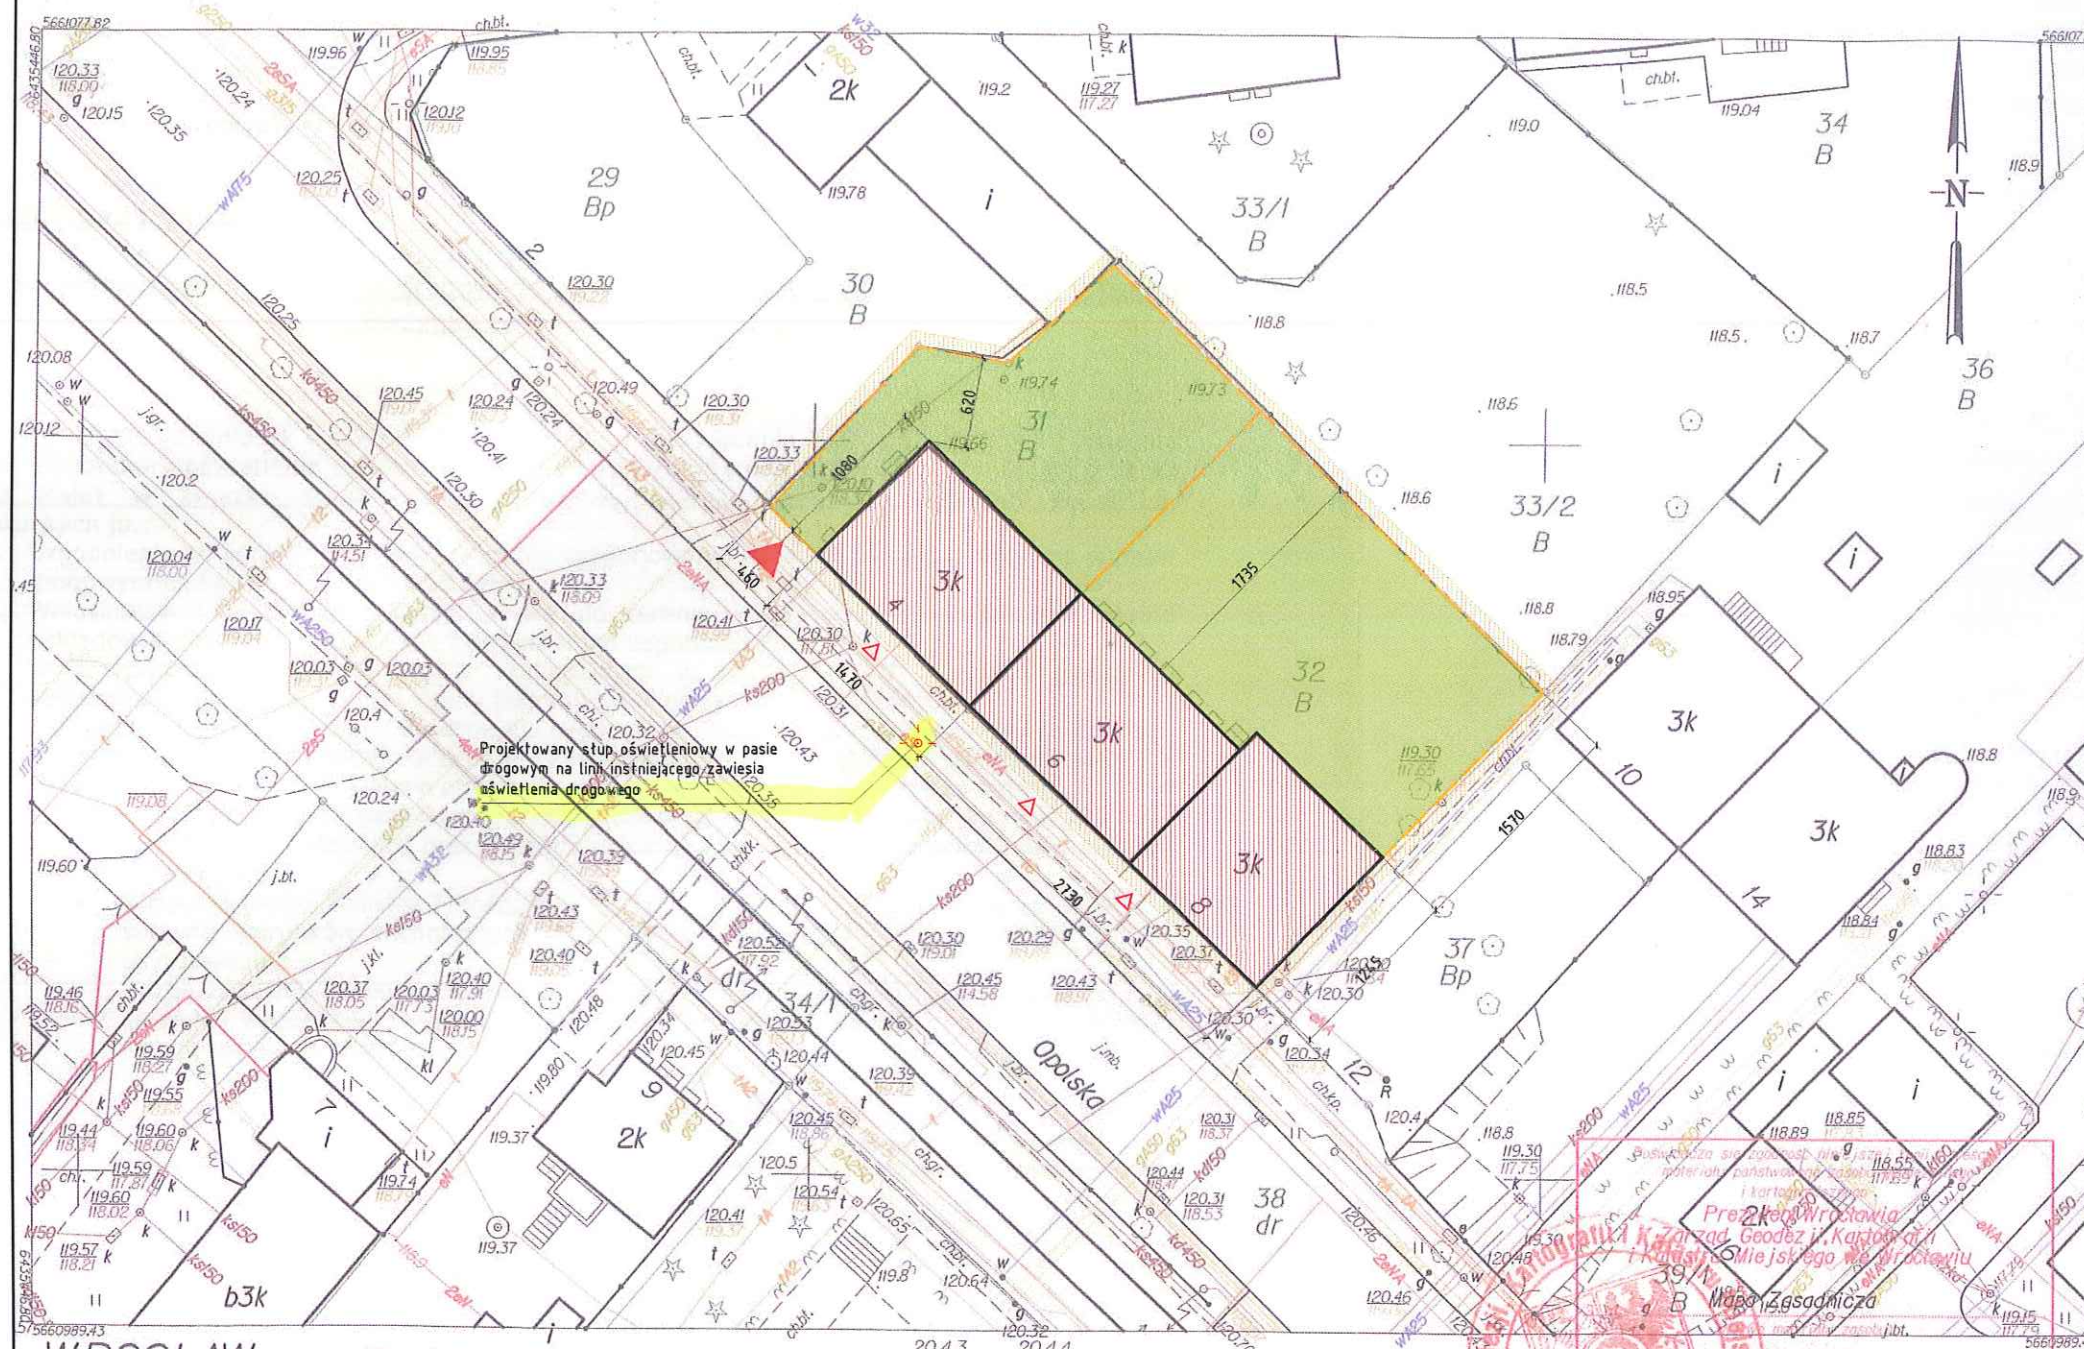

Nr TUM.4261.374.199534.2019.ANO

Z dnia 30.10.2019



Projektowany stóp oświetleniowy w pasie
drogowym na linii istniejącego zawieszania
oświetlenia drogowego

LEGENDA:

-  budynek przeznaczony do rozbiórki
-  wejścia do budynku
-  wjazd na działkę
-  zieleni
-  zakres opracowania
-  projektowany stóp oświetlenia drogowego

WROCLAW
Obręb KSIĘŻE MAŁE

Nr skł. j. 614812.25.21/614812.20.4.3

MAPA ZASADNICZA

1. Mapa wektorowa opracowana w technologii numerycznej w środowisku MicroStation na podstawie matrycy mapy zasadniczej, wydrukowana w 26KIM we Wrocławiu.
2. Układ współrzędnych "2000".
3. Poziom odniesienia: "Kronsztadt 1986".



MOI ARCHITEKCI BRZECKI KACZMAREK			
inwestor GMINA WROCLAW		obekt ROZBIÓRKA BUDYNKÓW PRZY UL. OPOLSKIEJ 4, 6, 8	
adres Pl. Nowy Targ 1-8			
kod 50-141	mięscowosc WROCLAW	obrb Książę Małe	dz. nr 31, 32 AM4
architektura projektował	Michał Brzecki	nr. upr 01/DSOKK/2012	podpis
konstrukcja projektował	Michał Parysz	nr. upr 194/DOŚ/09	podpis
stadium PROJEKT BUDOWLANY		data 12.06.2019	skala 1:500
tytuł rysunku SYTUACJA		nr. rysunku Z1	