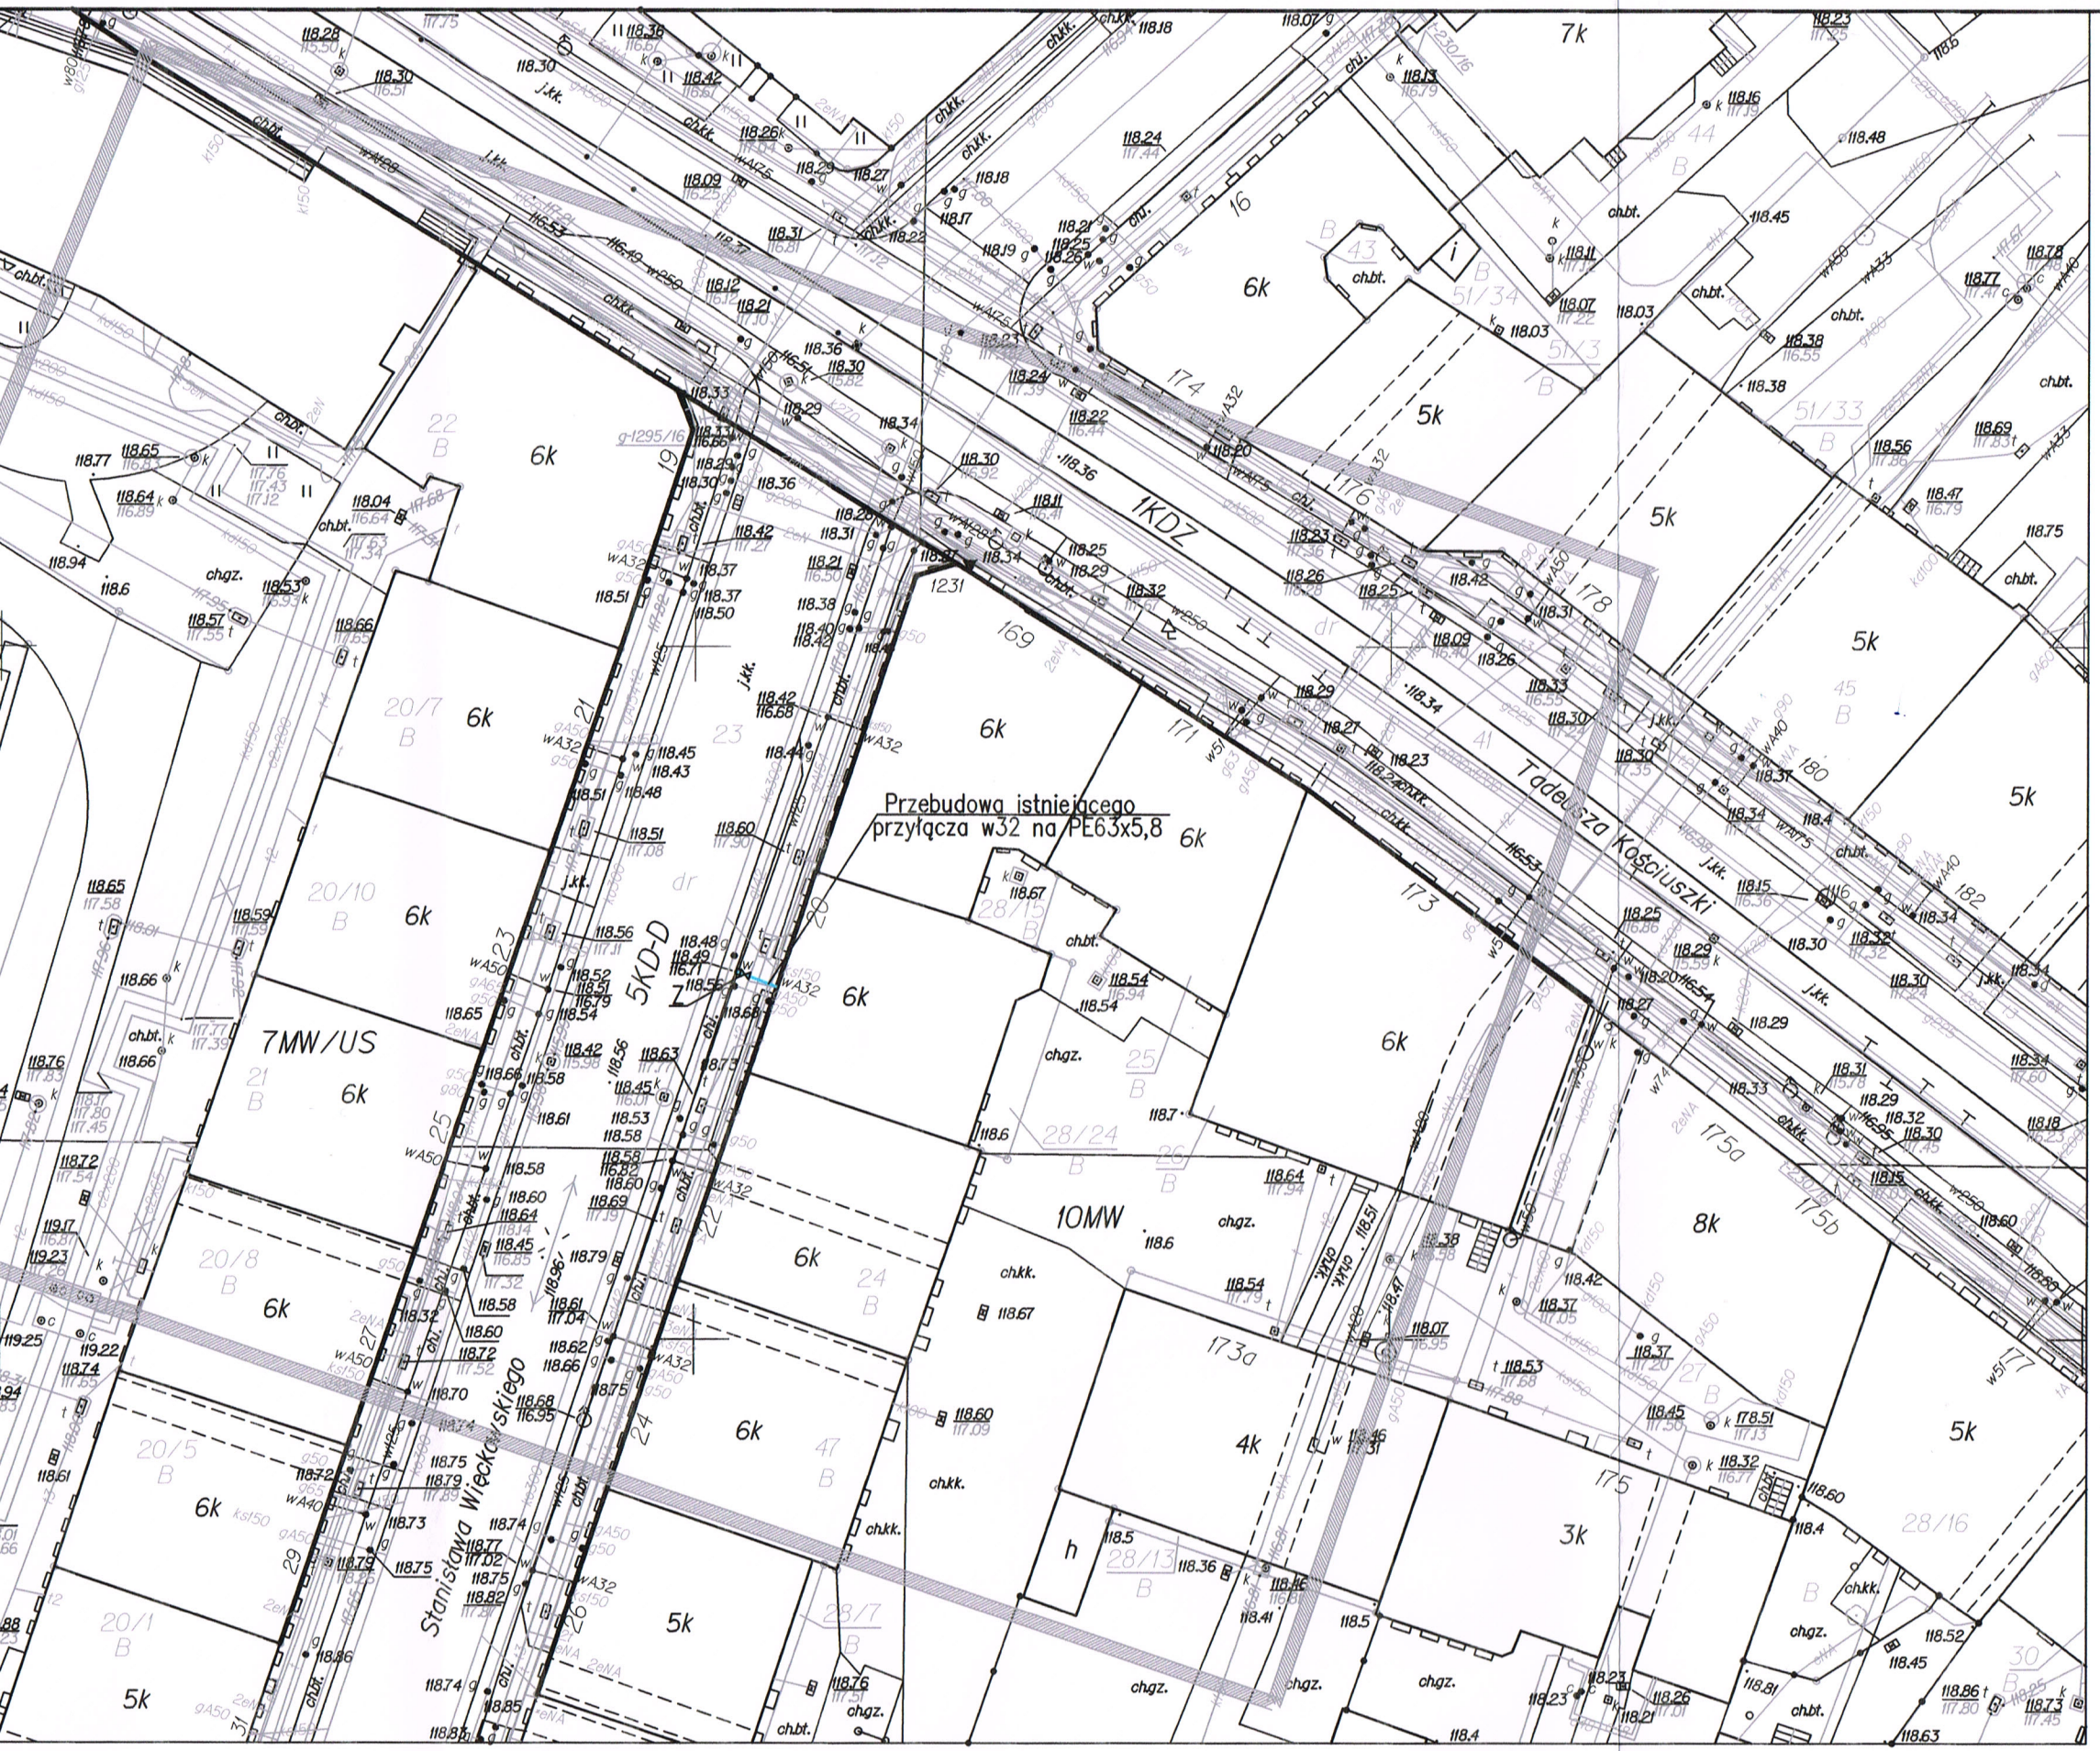


NR UZG. 889/2019 DATA 18.03.2019

**ZARZĄD DRÓG I UTRZYMANIA MIASTA**

**UL. DŁUGA 49 53-633 WROCŁAW tel. 355907**

Uzgadnia - ~~nie uzgadnia lokalizację, koncepcję~~, projekt budowy - ~~przebudowy drogi, zjazdu na plac budowy~~ PRZYŁĄCZA WODOCIĄGOWEGO W PASIE DROGOWYM UL. WIĘCKOWSKIEGO STANISŁAWA

INTEGRALNĄ CZĘŚCIĄ NINIEJSZEGO UZGODNIENIA SĄ WARUNKI ZAWARTE W ~~ZAŁĄCZNIKU~~ DECYZJI DO UZGODNIENIA NR 274/2019 Z DNIA 18.03.2019

UWAGA:
WARUNKI NIE SĄ WYDAWANE W PRZYPADKU BRAKU UZGODNIENIA

Załącznik do decyzji nr 274/2019

Z dn. 18.03.2019

z upoważnienia Dyrektora
Główny Specjalista
*Bogumił Całujek*

# LEGENDA:

- Przyłącze wodociągowe
- Z – Zasuwa DN50

# PROJEKT BUDOWLANO-WYKONAWCZY

| | | |
|---|---|---|
| OBIEKT | BUDYNEK MIESZKALNY WIELORODZINNY | JEDNOSTKA PROJEKTOWA<br>MB PROJEKT<br>Marek Banasiewicz<br>53-425 Wrocław<br>ul. Stalowa 3 lok. 3 |
| TEMAT RYSUNKU | PROJEKT ZAGOSPODAROWANIA TERENU | |
| LOKALIZACJA | ul. WIĘCKOWSKIEGO 20, WROCŁAW<br>GMINA: WROCŁAW<br>OBRĘB: POŁUDNIE<br>DZ. NR 28/24<br>AM- 10 | DATA: MARZEC 2019<br>SKALA: 1:500 |
| INWESTOR | GMINA WROCŁAW<br>Pl. Nowy Targ 1-8<br>50-141 Wrocław | NR RYS.<br>IS/01 |
| INST. SANITARNE | | PODPISY |
| PROJEKTANT | mgr inż. MIROSŁAW PANDELIDIS<br>upr.168/87/UW | |
| PROJEKTANT SPRAWDZAJĄCY | mgr inż. HANNA PANDELIDIS<br>upr.253/86/UW | |
| OPRACOWAŁ | mgr inż. MAGDALENA RABCZYŃSKA | |

EKTOWYCH

...na zagospodarowanie gruntów,




22 POŁUDNIE

Legenda:

- linie rozgraniczające tereny z MPZP

1KDZ,10MW,7MW/US - oznaczenia terenów z MPZP

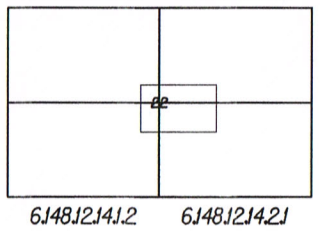Nie wyklucza się istnienia w terenie innych nie wykazanych na mapie urządzeń podziemnych, które nie były zgłoszone do inwentaryzacji lub o których brak jest informacji w instytucjach branżowych.

Nr DZ.: ZGKIKM.TM.6640.616.2019

WROCŁAW 18-2-2019

Opracowanie:

**GEODEZJA-USŁUGI**
M.Sinkowski G.Zaczyński P.Smyrak s.c.j.
ul. aracza 69/011 50-305 Wrocław
NIP: 898-1-5-65 Reson 0 1303164
tel. 60 6 53 54 e-mail: zarek5@op.pl

Geodeta uprawniony:
Marek Sinkowski, nr.upr.18690